

**COMMUNAUTE DE COMMUNES ENTRE
CURE ET YONNE**

COMMUNE D'ACCOLAY

**RESEAU D'ASSAINISSEMENT DES EAUX
USEES
5^{EME} TRANCHE**

PLAN DE RECOLEMENT

1/4


RUE HORS MURS (BAS)

SRVITUDE → RUE DU MOULIN JACQUOT



**CANALISATIONS
GENIE CIVIL**

1, Avenue du Chene Vert
35650 LE RHEU. tel:02.99.14.81.44

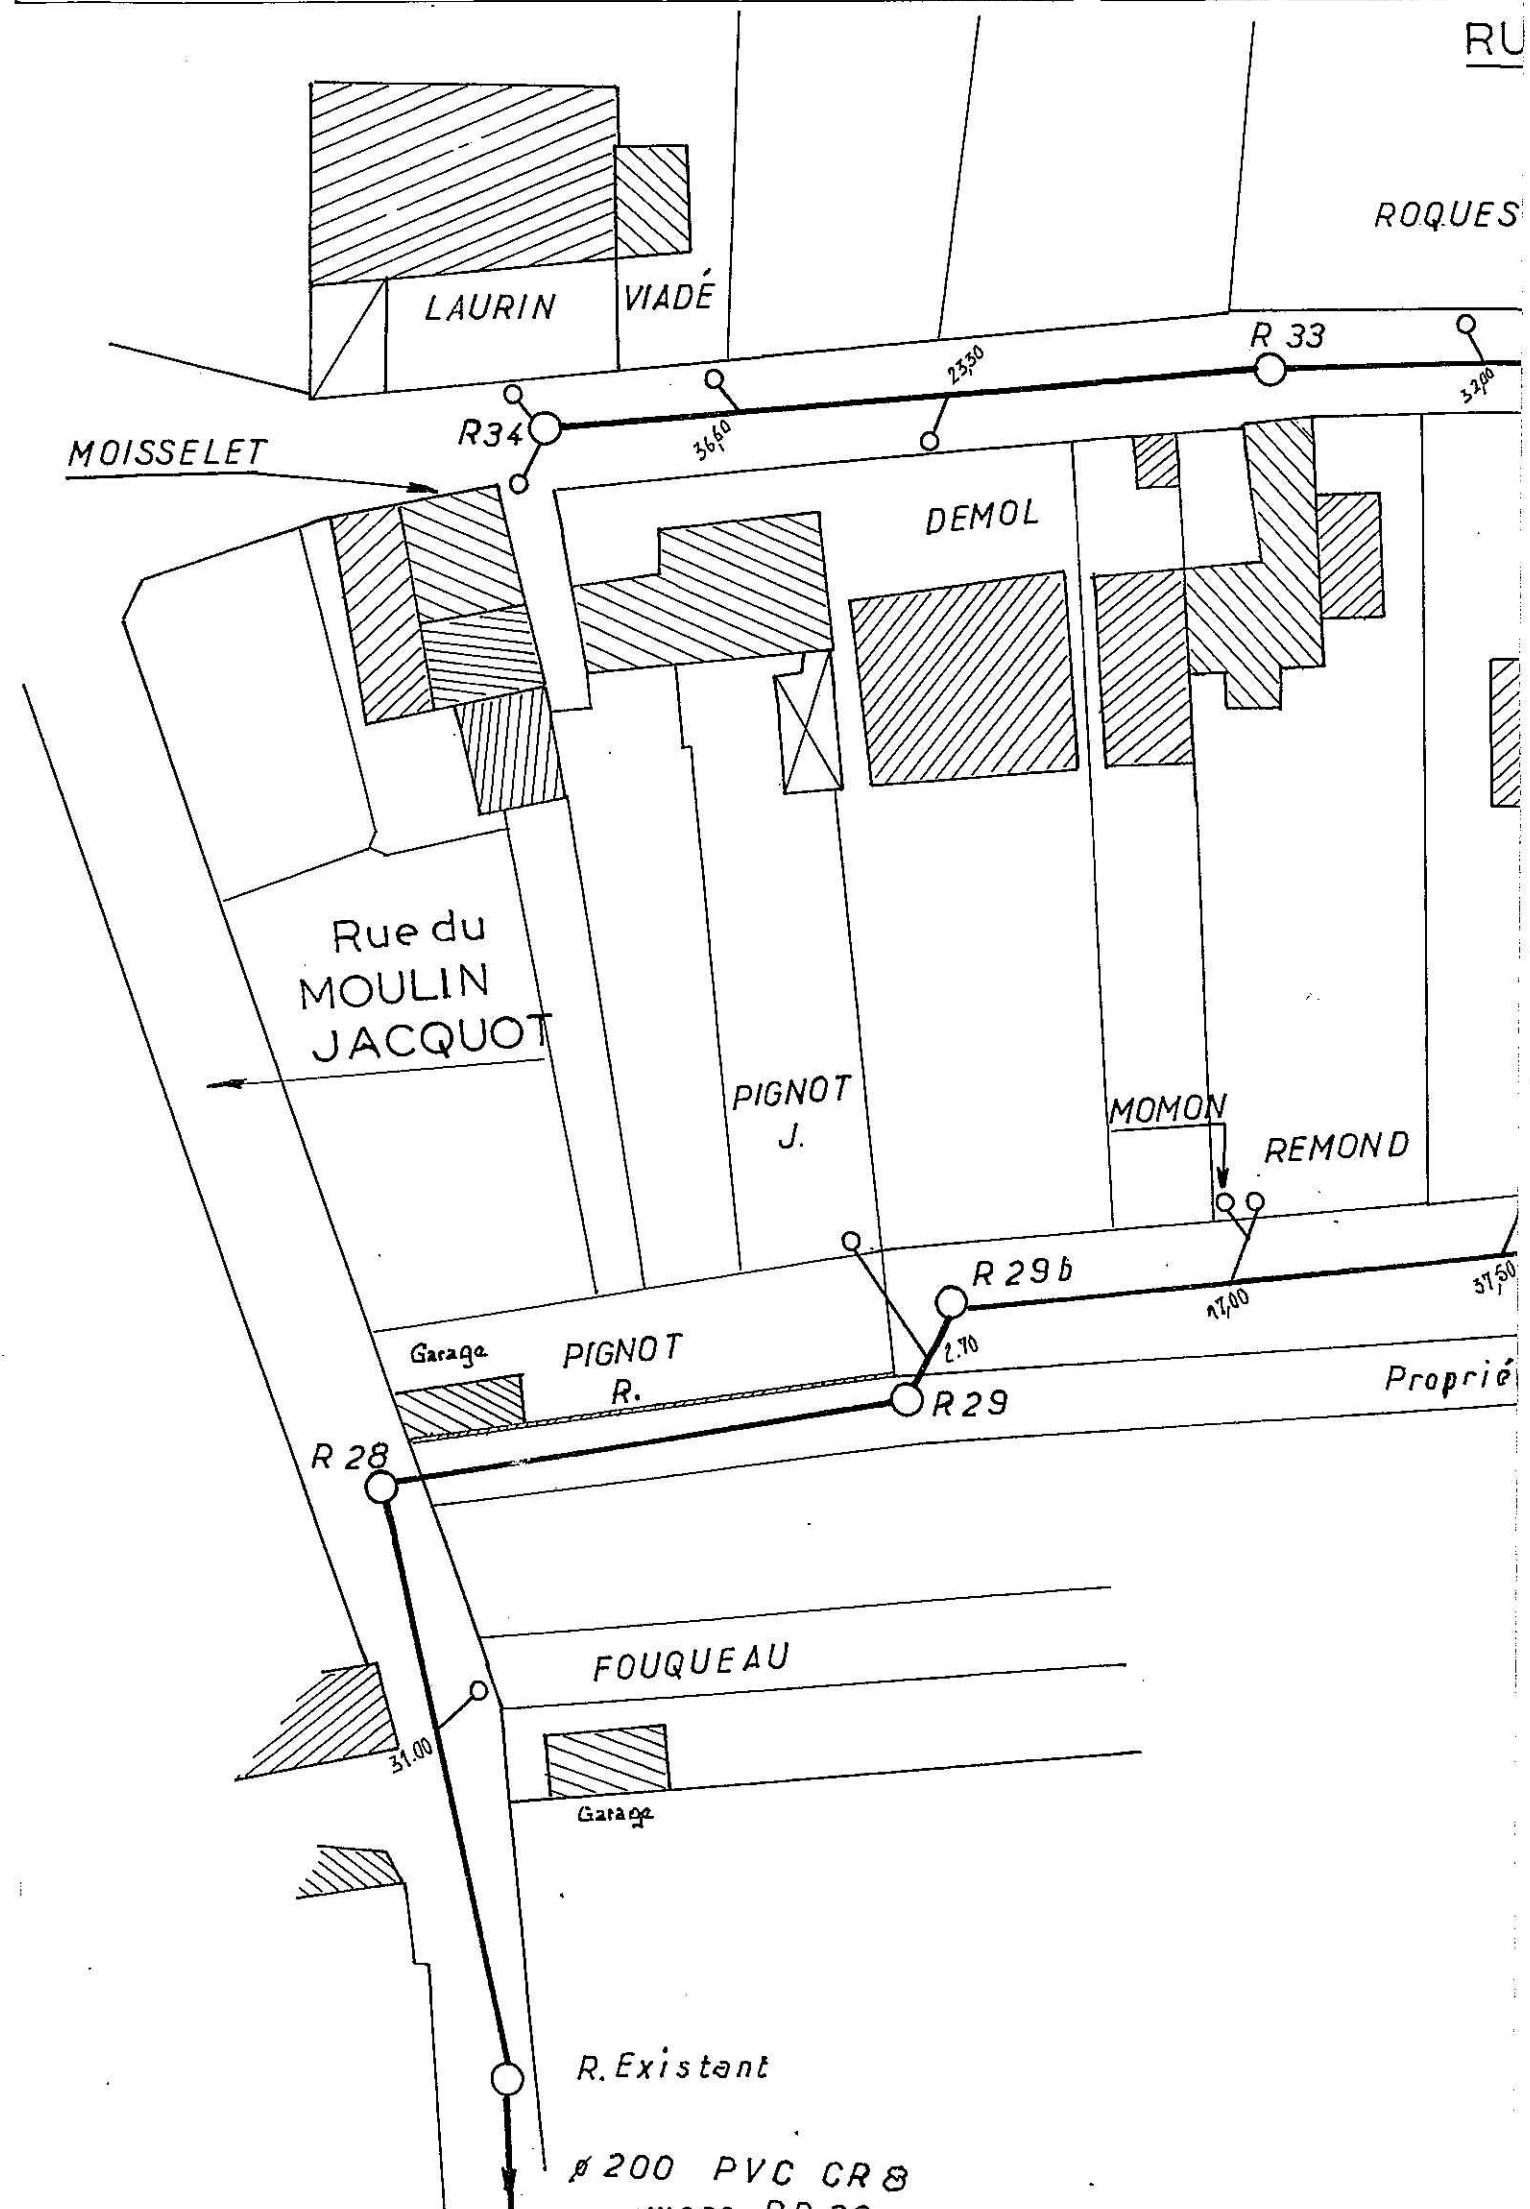

E HORS MURS

-bas-
HENRIET

MION Pierre

R 32

21,70

R 36

4,80

14,20

R 37

MION Jacques

DESNOYERS

R 31

28,40

LAMI

ENARD

MAHIER

R 30

Propriété

PIGNOT

FERLET

Distances Regards / Culottes = Regard aval → Regard amont

ECHELLE. 1/500