

# COMMUNE D'ACCOLAY

ASSAINISSEMENT DES EAUX USEES

4<sup>ème</sup> TRANCHE DE RESEAU

## PLAN de RECOLEMENT


*Rue de la Poterie, Chemin du Halage, Quai St Nicolas.*

*Rue du Moulin Jacquot*

ENTREPRISE DE TRAVAUX PUBLICS  
EXPLOITATIONS DE CARRIERES  
TERRASSEMENT - VOIRIE

s. a. Bernard **BOUJEAT**  
au capital de 1 011 000 F

89310 NITRY

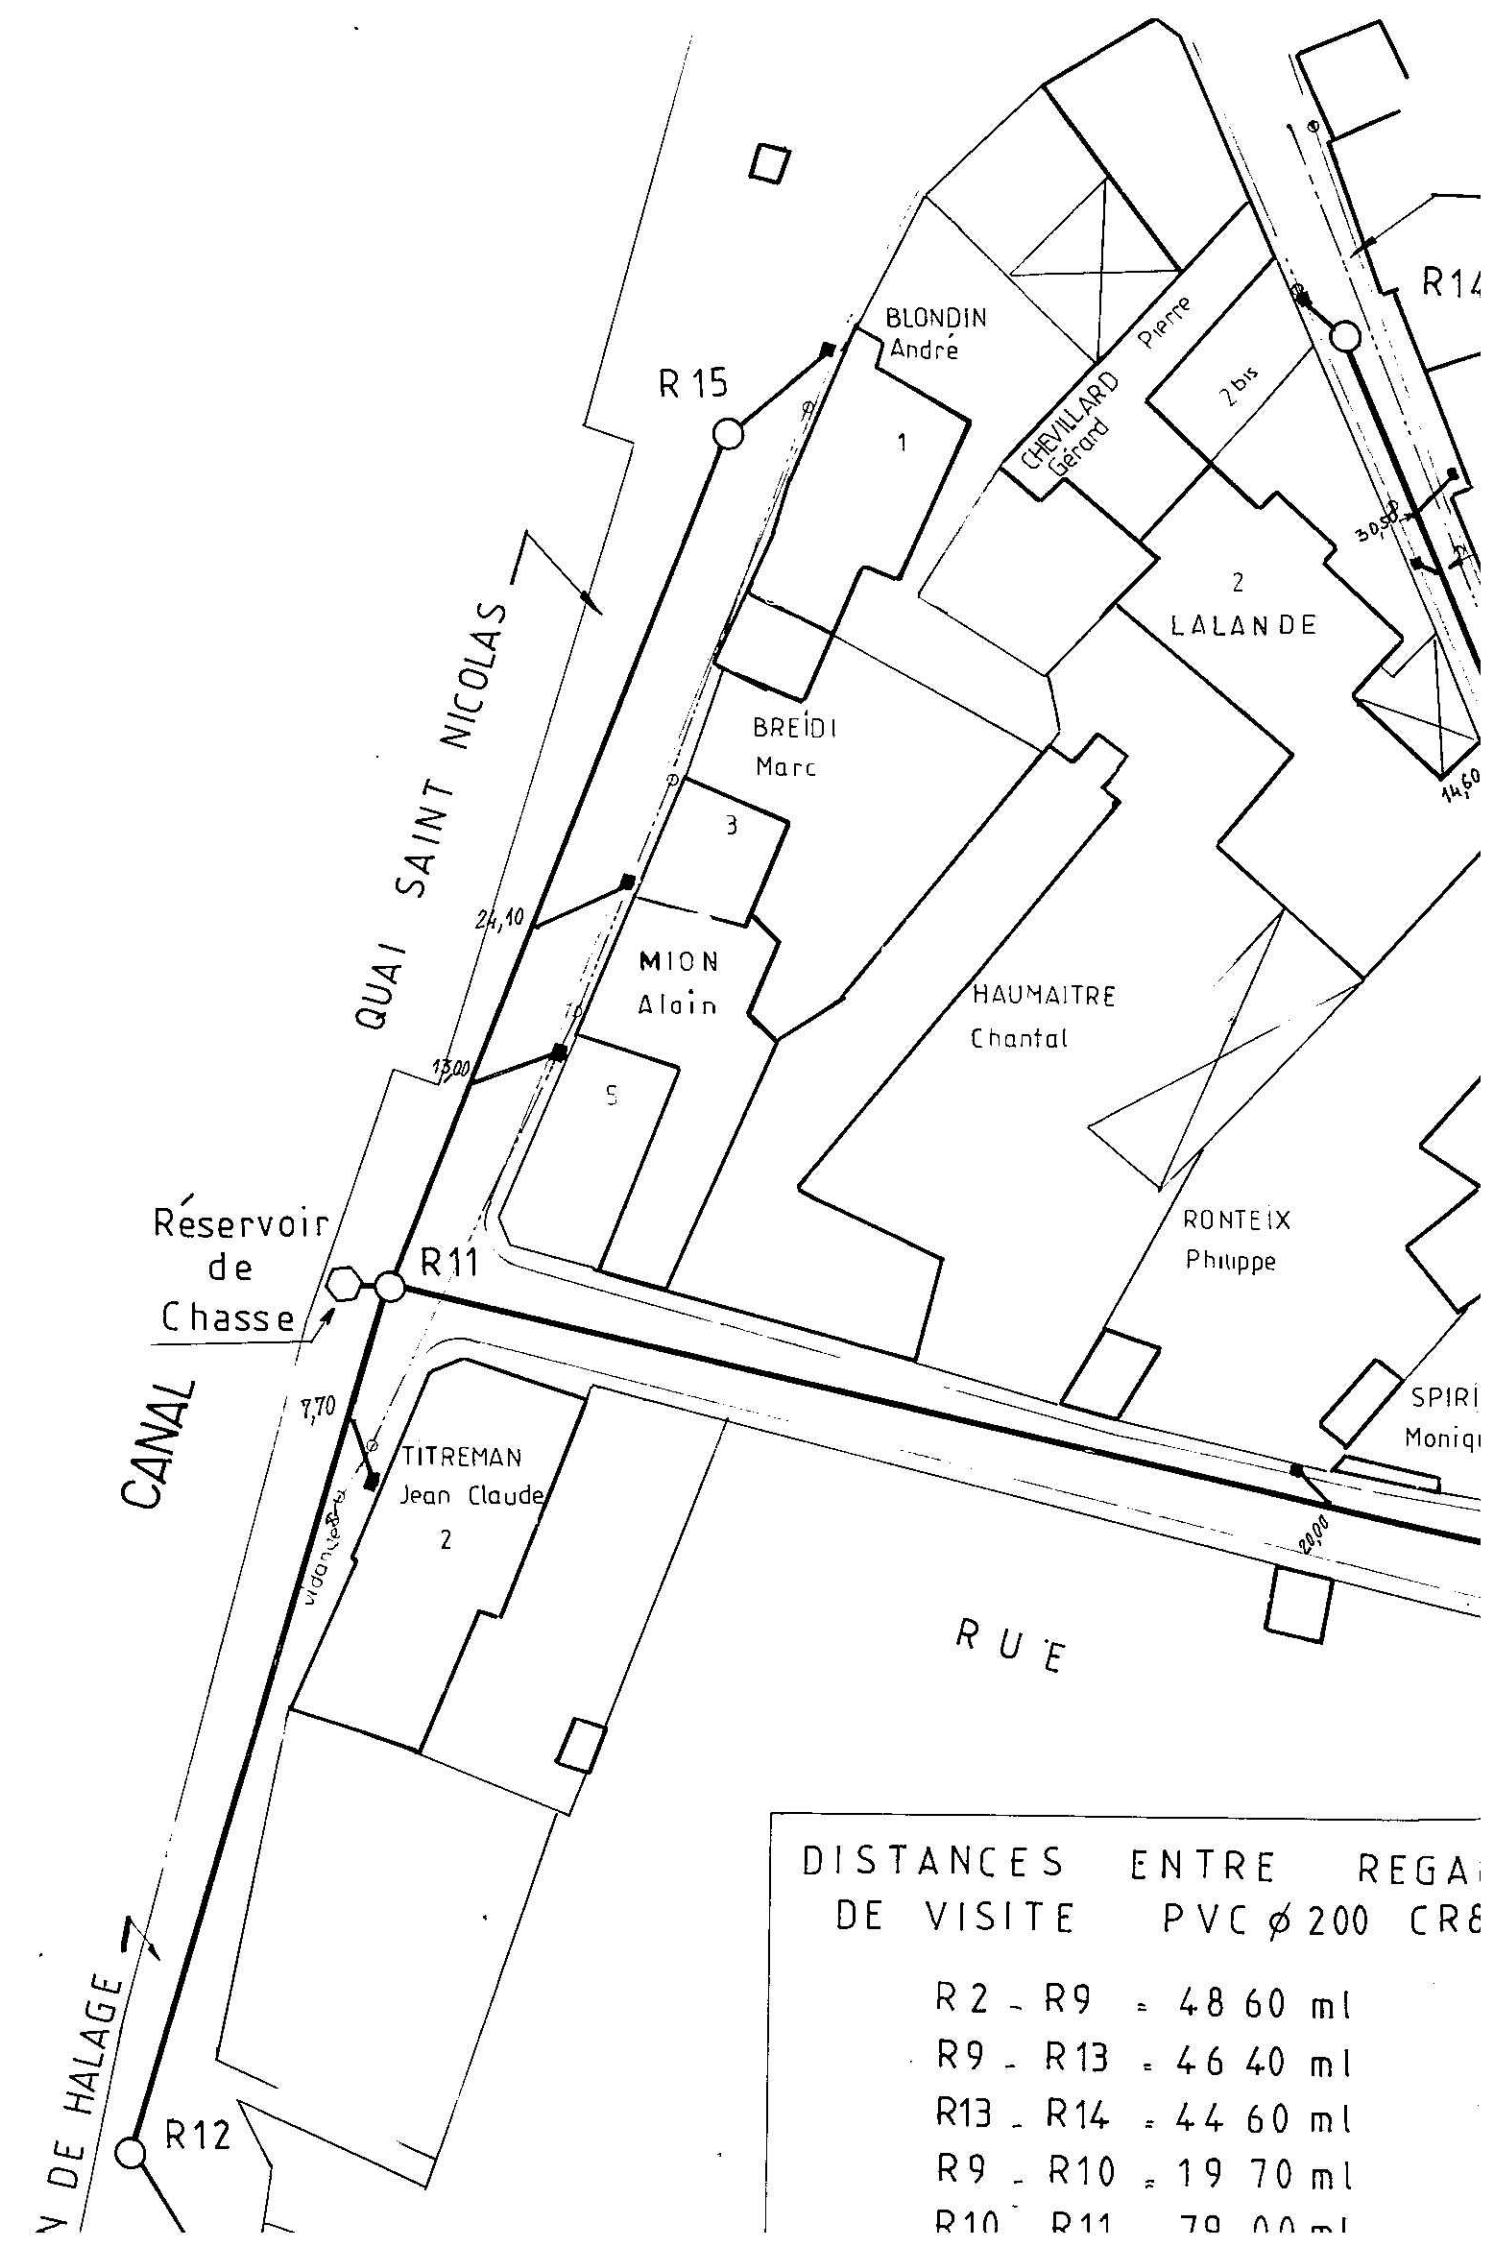






DISTANCES ENTRE REGAI DE VISITE	PVC ø 200	CRÈ
R2 - R9	=	48 60 ml
R9 - R13	=	46 40 ml
R13 - R14	=	44 60 ml
R9 - R10	=	19 70 ml
R10 - R11	=	70 00 ml

DE LA POTERIE

# LEGENDE

	RESEAU FRANCE TELECOM
	RESEAU EDF
	RESEAU EAU POTABLE
	RESEAU ASS. PLUVIAL EXISTANT
	RESEAU ASS. EAUX USEES EXISTANT
	RESEAU ASS. EAUX USEES REALISE

## REGARDS DE VISITE

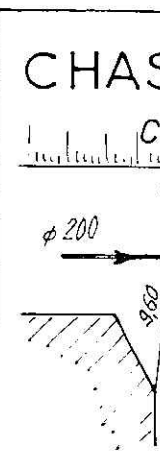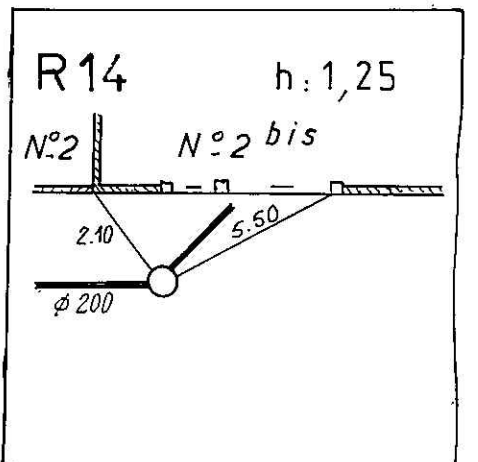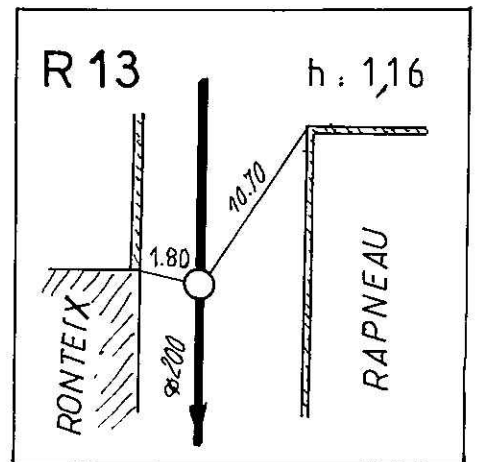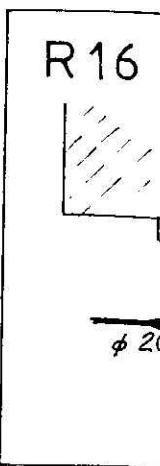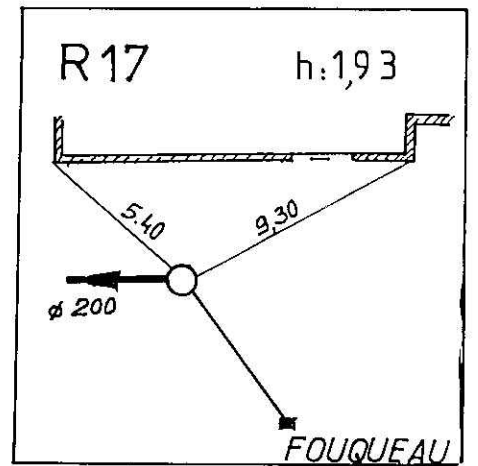

### BRANCHEMENTS P.V.C $\phi$ 160mm C R 8

